

**NOTE :** SIDE 1: FORSIDE  
 SIDE 2: LYS-OG KRAFTINSTALLATION

35080 H401

**TEGNINGSHENVISNING:**

VEDR. HOVEDSTRØMSSKEMA SE TEGN. NR. 35080 H 304

**SOM UDFØRT NOTE :**

Udgave	Tekst	Dato	Initialer	Dato	Kontr.
b	SOM UDFØRT	01.05.89	DS / PEL	01.05.89	Ces
a	1. UDGAVE	11.05.88	GC/CeS	11.05.88	GR

Bygherre

**Centralkommunernes Transmissionsselskab I/S**

Bella Center  
International House

Center Boulevard 5  
DK 2300 København S

Telefon 01 52 02 11  
Telex 31124 ihstrm dk



Projekt

**Centralkommunernes Kraftvarmeforsyning**

Projektdel

**SØNDERENGEN**

**350**

Tegningsbetegnelse

**SPIDSLASTANLÆG NYBROVEJ  
 LYS-OG KRAFTINSTALLATION  
 KEMIKALIESKUR  
 TAGPLAN**



Måforhold

—

Tegningsformat

210 x 297


Sags nr

8113

Tegnings nr


**35080 H401 b**

Rådgiver

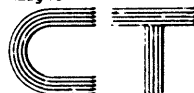


**KONSULENTGRUPPEN**


Nørregade 7C 1165 København K Telefon 01 34 70 44 Telex 15637 onrdk

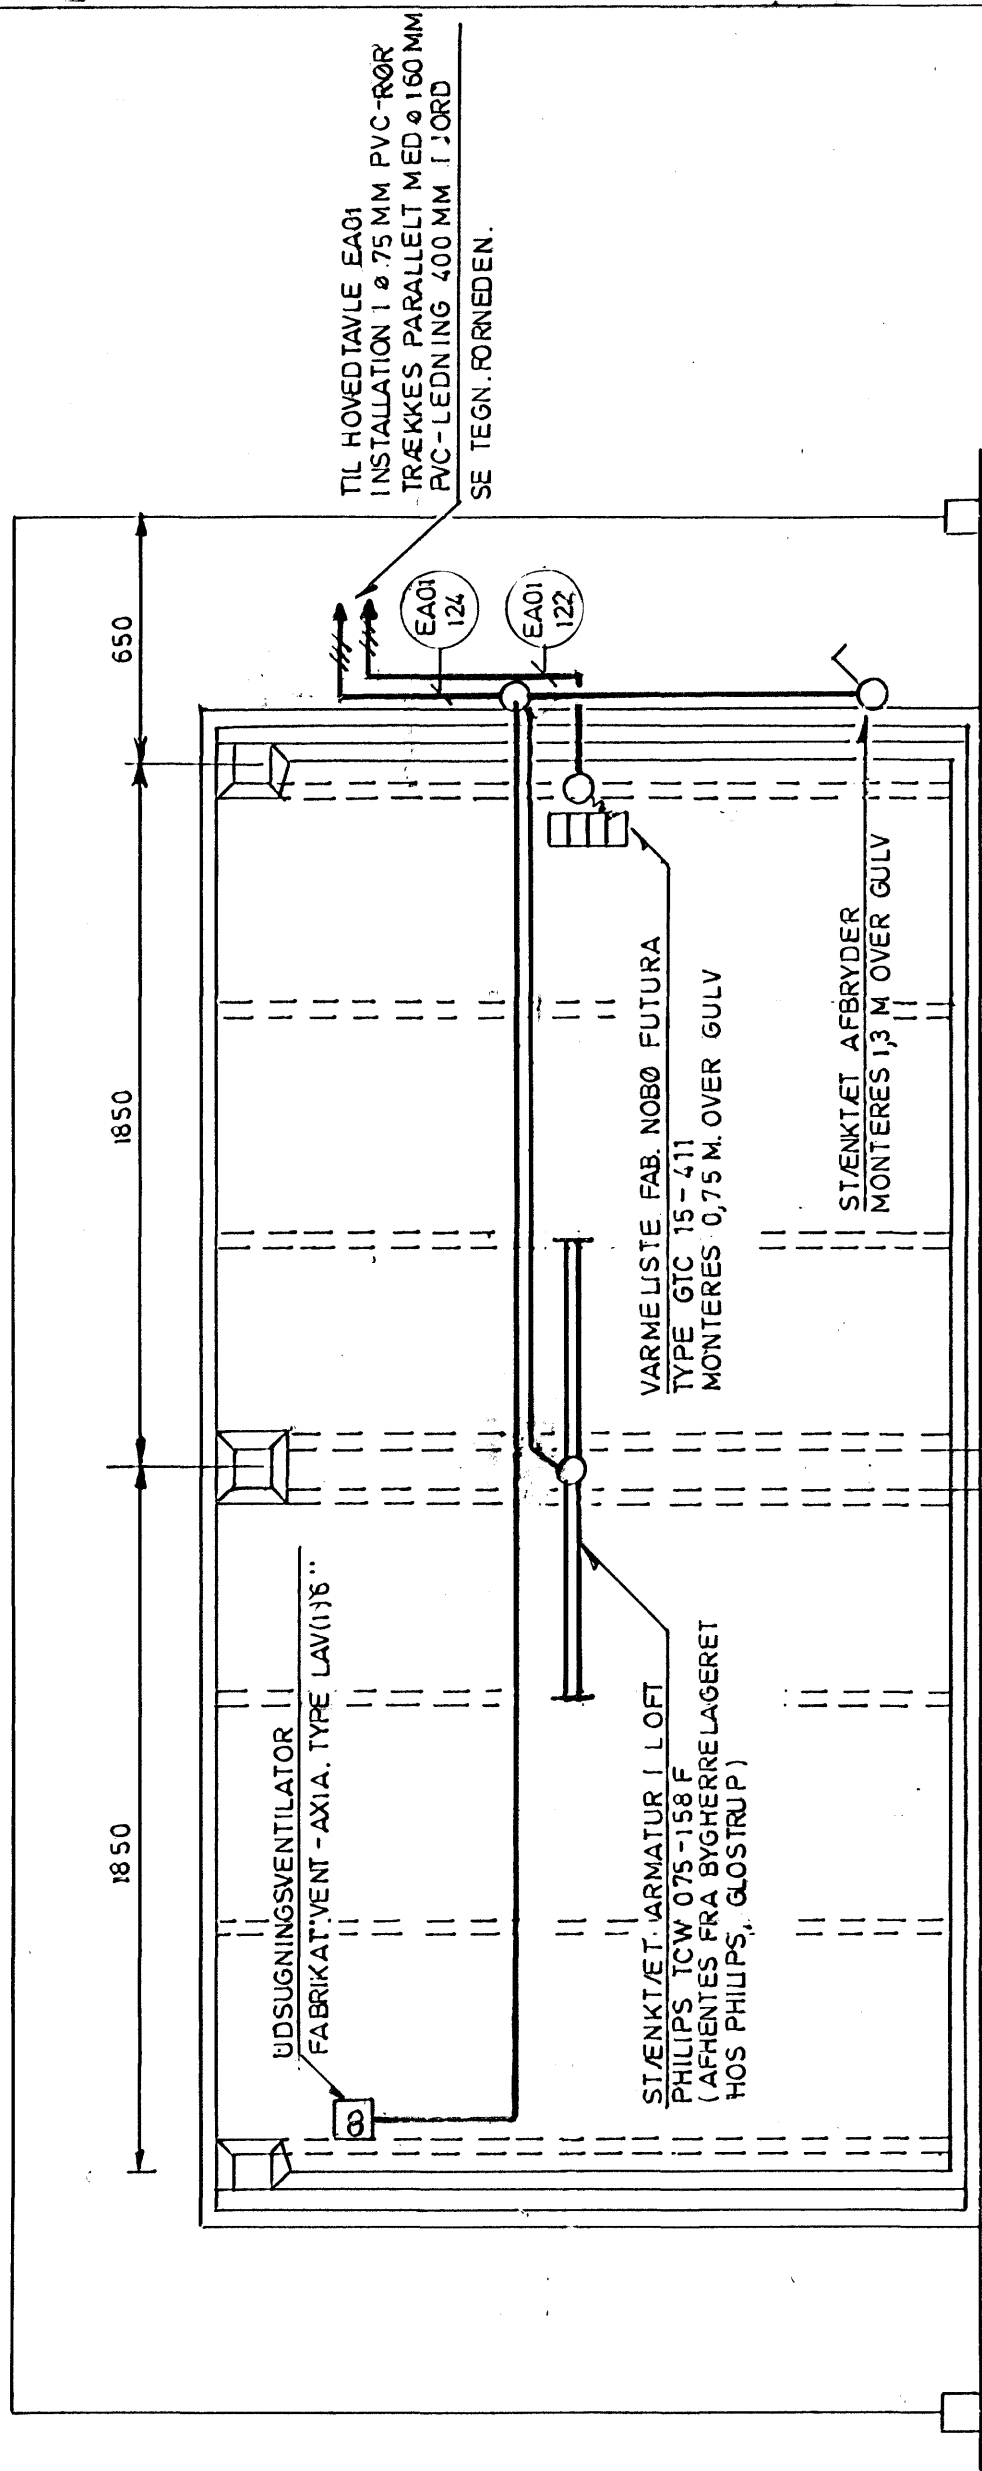

TAG PLAN

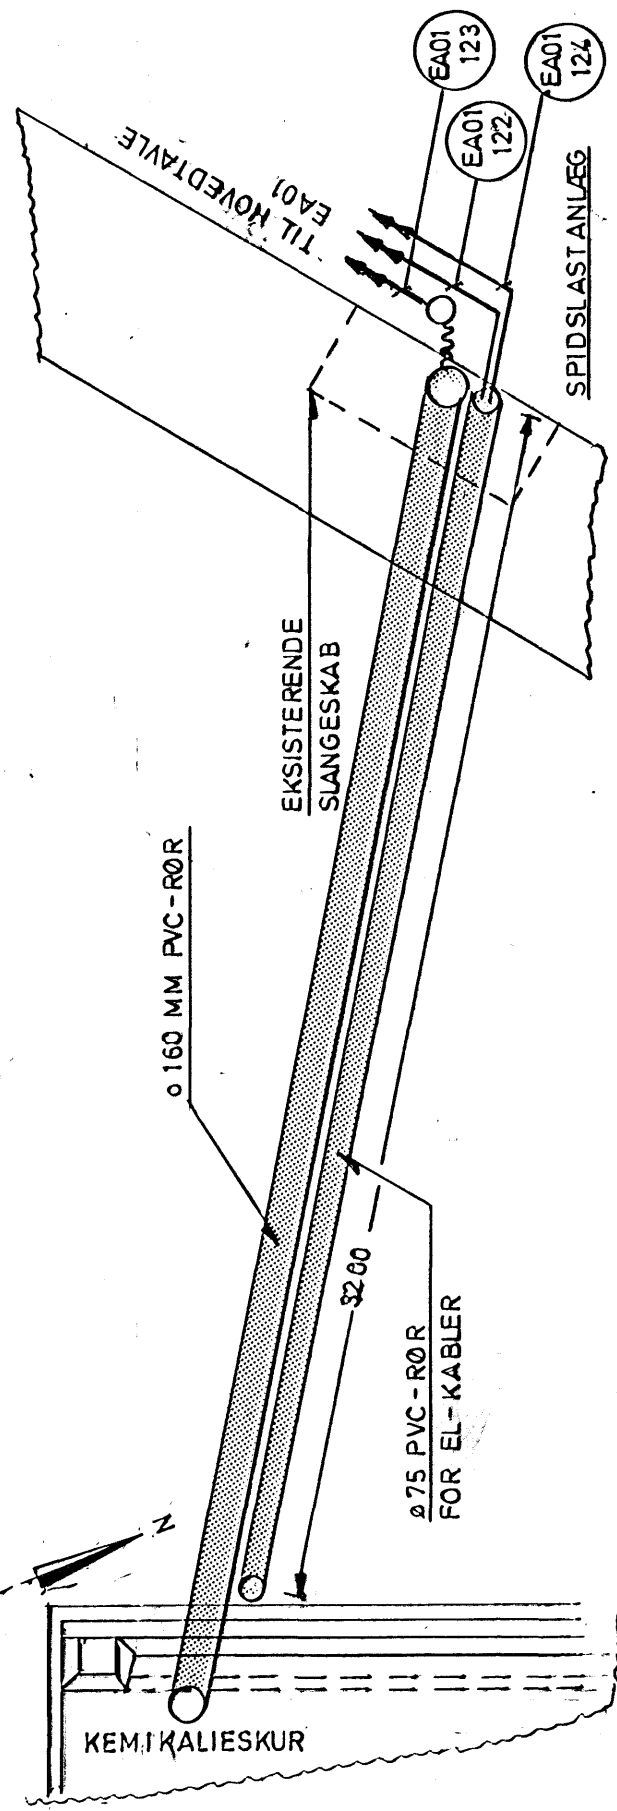

DETALJE, EL-TRACING

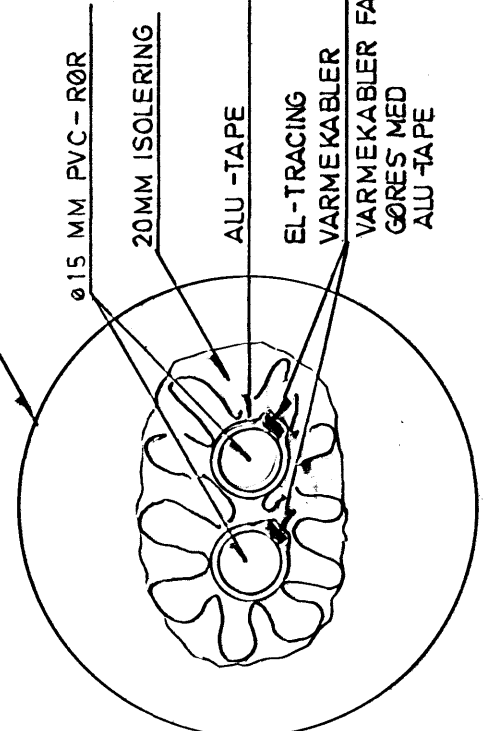

REVISION:	a	b																		
	SPIDSLASTANLÆG NYBROVEJ										Sag nr. 8113		Tegn nr. 35080H401							
	LYS - OG KRAFTINSTALLATION										Dato 11.05 88		Blad 2							