

INDHOLD:

- SIDE 1: FORSIDE
- II- 2: ARRANGEMENT
- II- 3: HOVEDSTRØMSSKEMA

SOM UDFØRT NOTE :

Udgave	Tekst	Dato	Initialer	Dato	Kontr.
b	2. UDGAVE. SOM UDFØRT	01.12.86	LTH/OI	01.12.86	Ch.
a	1. UDGAVE	03.06.85	JR/OI	03.06.85	Jes.

Bygherre:
Centralkommunernes Transmissionselskab I/S
Bella Center Center Boulevard 5 Telefon 01 52 02 11
International House DK 2300 København S Telex 31124 hstrm dk



Projekt:
Centralkommunernes Kraftvarmeforsyning


Projektid:
SØNDERENGEN 350

Tegningsbetegnelse:
**SPIDSLASTANLÆG, NYBROVEJ
TAVLE FOR HÅNDVÆRKERSTIK**



Målforhold:	Tegnings format 210 x 297	Sags nr 8113	Tegnings nr 350 80 H405 b
-------------	------------------------------	-----------------	-------------------------------------

Rådgiver:
CT KONSULENTGRUPPEN
Nørregade 7 C 1165 København K Telefon 01-14 70 44 Telex 15637 hnr dk

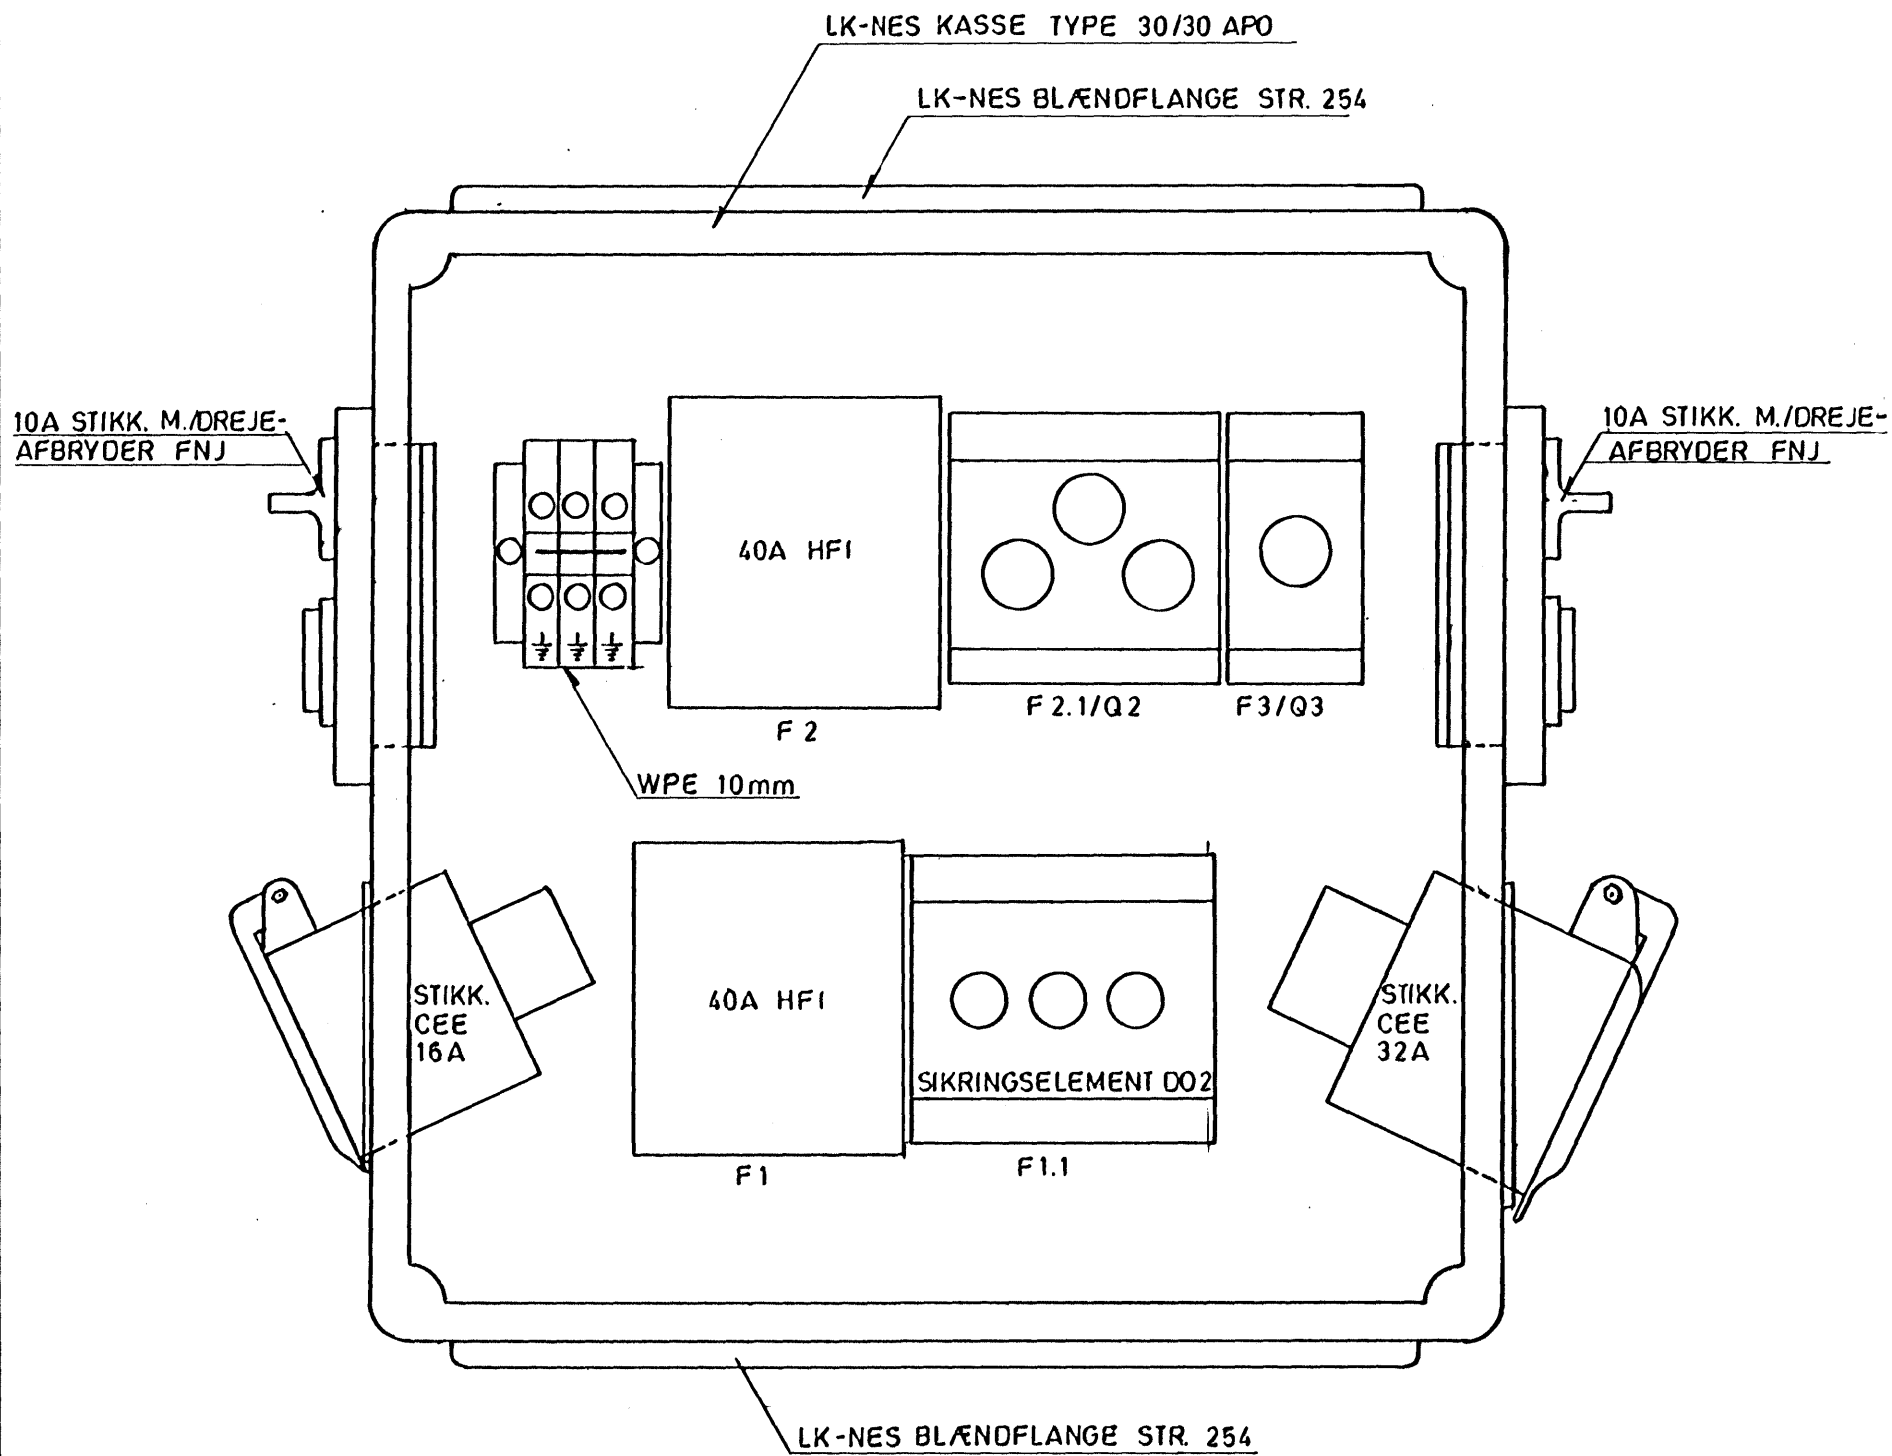

KOMPONENTLISTE :

- 1 STK. LK-NES KASSE TYPE 30/30 APO MED 2 SAMMENKOBLINGSÅBNINGER STR. 254
- 2 -||- BLÆNDFLANGER STR. 254
- 1 -||- DÆKSEL MED HÆNGSLET LÅG OG AFDÆKNING, TYPE 30/30. LK-NES NR.149 S 1242
- 2 -||- 220V + J, STIKKONTAKT 10A M./DREJEAFBRYDER
- 1 -||- 380V + O + J, STIKKONTAKT 16A U./AFBRYDER CEE
- 1 -||- 380V + O + J, STIKKONTAKT 32A U./AFBRYDER CEE
- 3 -||- WEKSØE KLEMMER WPE PÅ DIN SKINNE
- 2 -||- ENDEVINKLER EW FOR DO.

NOTE :

FORSKRUNING PG 29 FOR TILGANGSKABEL 5x16 PVIKSJ PÅMONTERES H.H.V. I TOP ELLER BUNDFLANGE AFHÆNGIG AF FØRINGSVEJ FOR KABLET.

REVISION:	a	b											
Rådgiver: CT KONSULENTGRUPPEN	TAVLE FOR HÅNDVÆRKERSTIK						Sag nr.:	8113	Tegn.nr.:		35080 H405		
	ARRANGEMENT						Dato:	03.06.85	Blad:		2/3		

