


SNIT A-A, 1:100

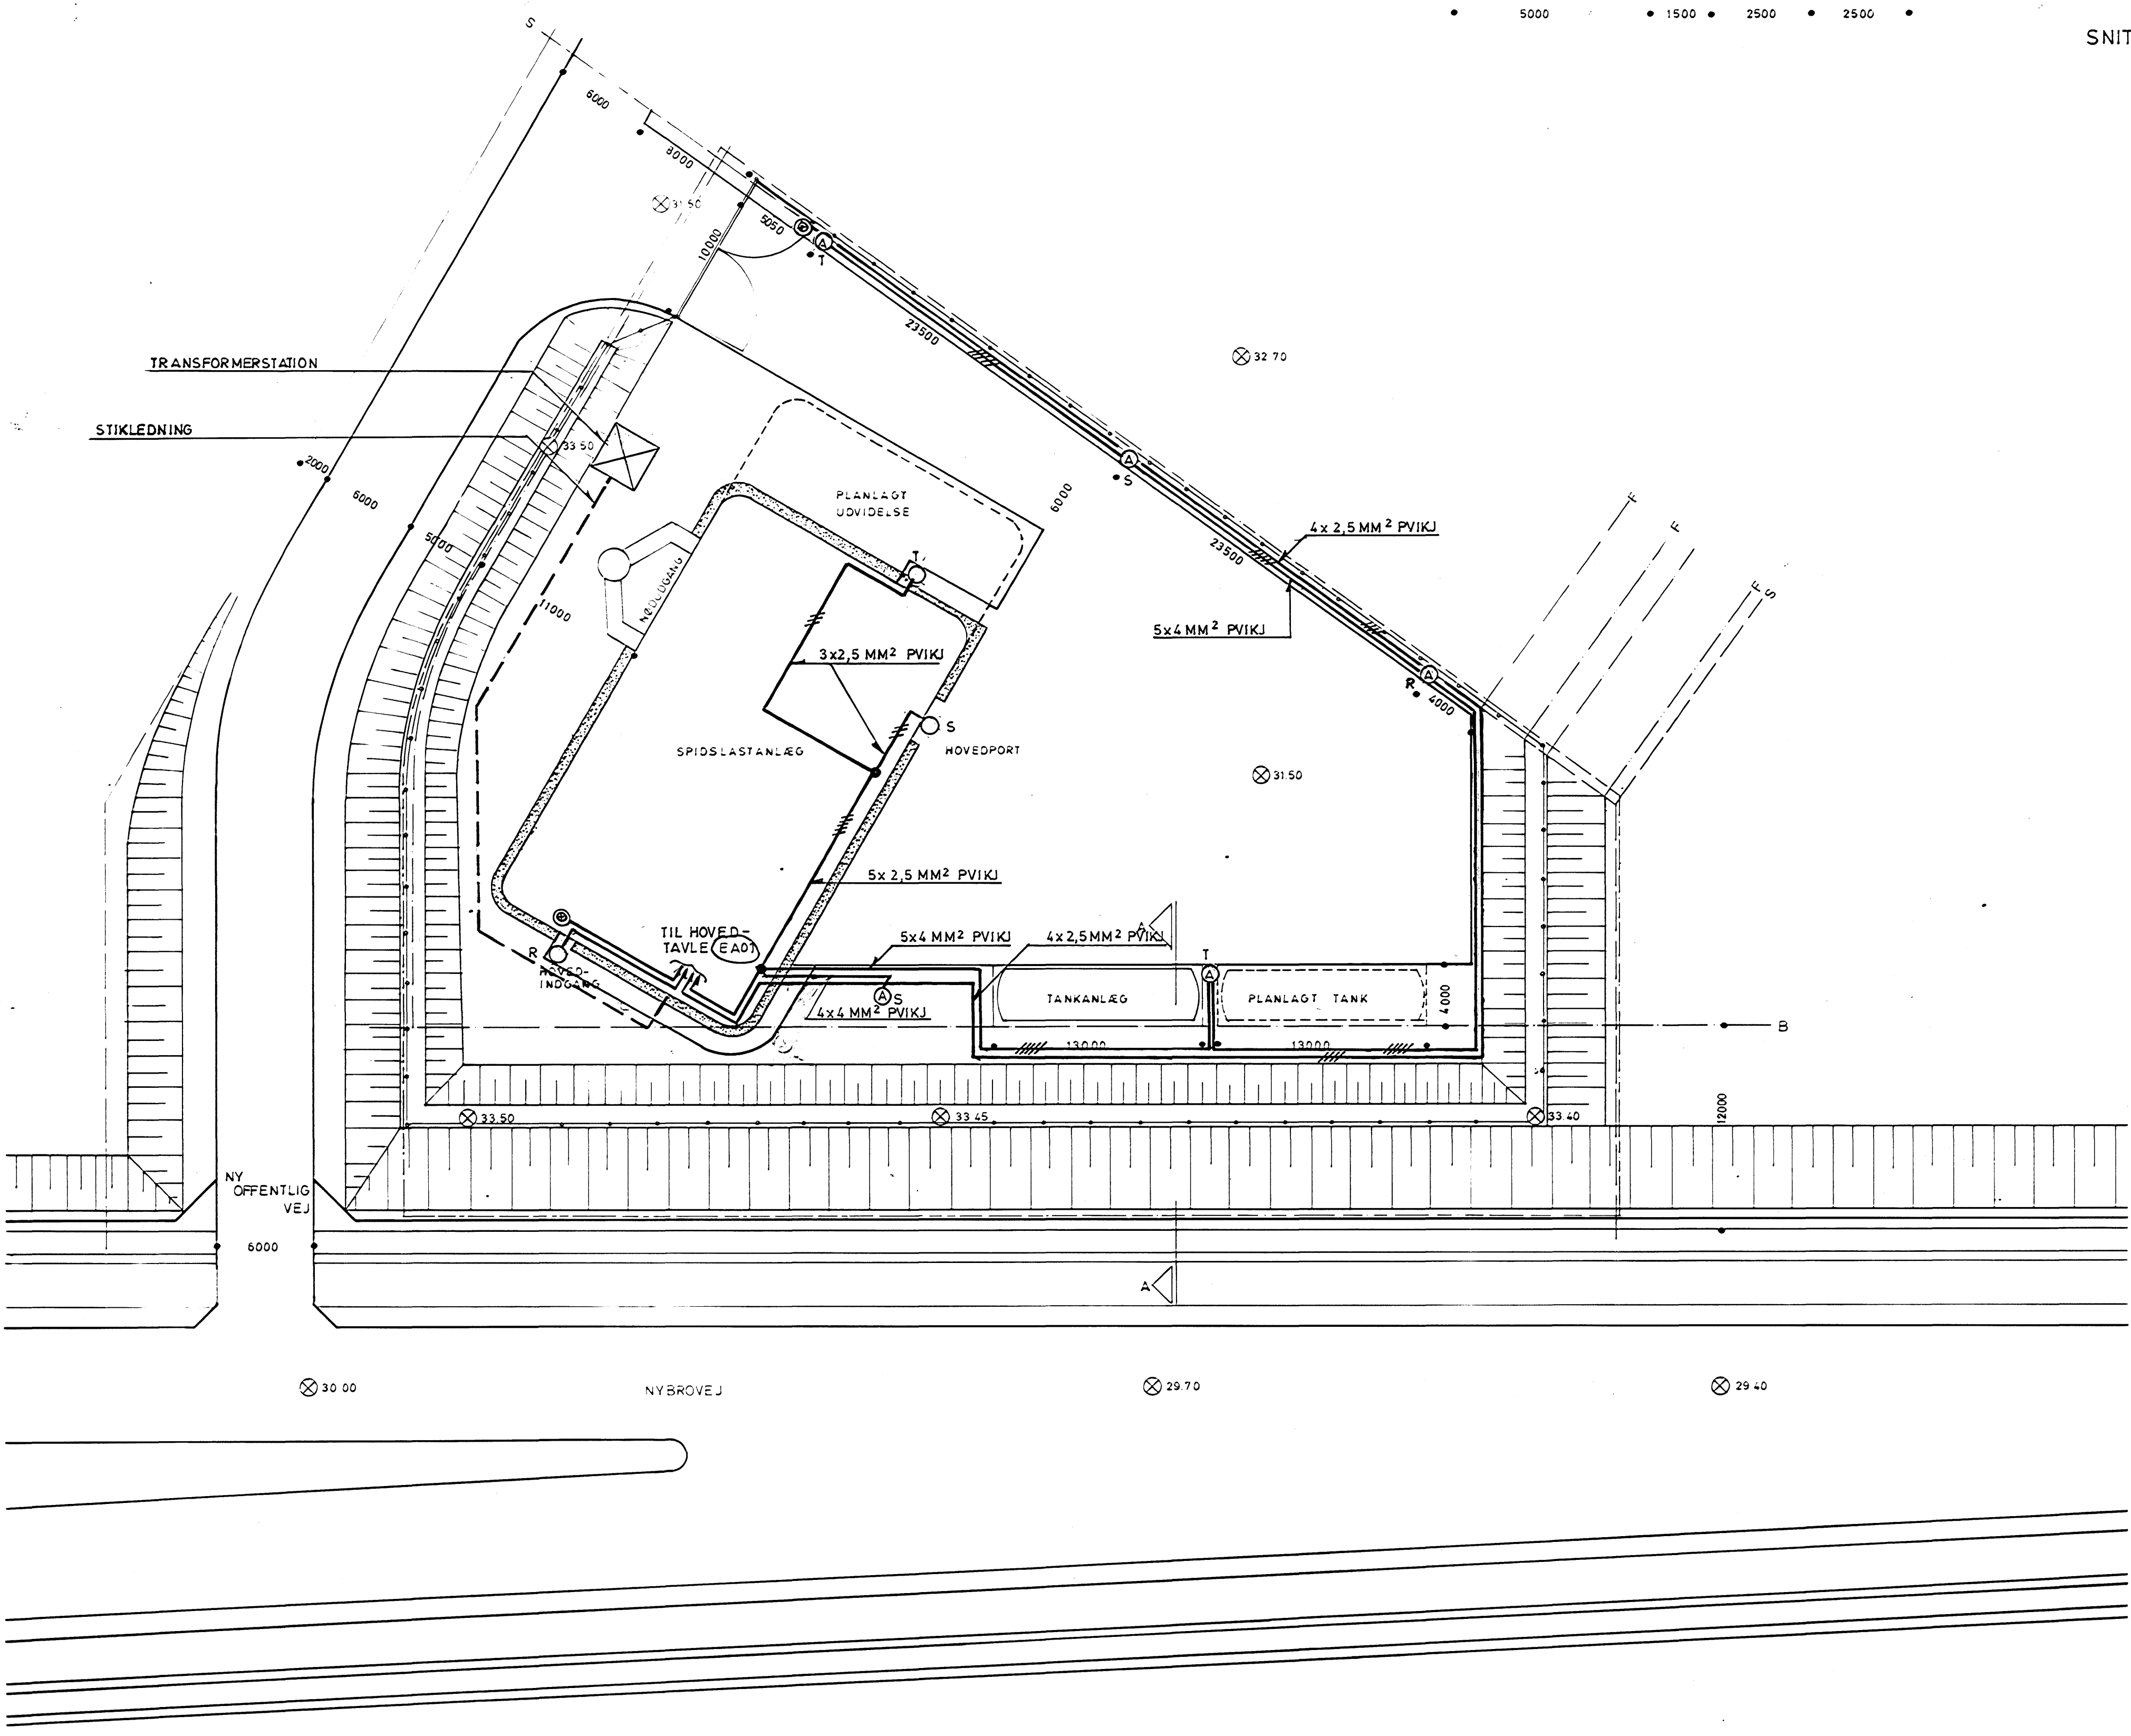

NOTE:
 BELYSNINGSARMATUR:
 OVER DØR OG OVER PORT MONTERES TAIBA BELYSNING 641-075/G
 I TERRÆN MONTERES TAIBA BELYSNING 702-125/G H 350 CM
 TÆNDING VED PORT PLACERES PÅ 1,2 M STANDER.

SOM UDFØRT NOTE :

NOTE:
 KOTER ER ANGIVET I M
 KOTER REFERERER TIL KØBENHAVNS NULPUNKT.
 ALLE UBENÆVNTE MÅL ER I MM.

SIGNATURER:
 R — BYGGE LINIE
 F — FREMTIDIG VOLDFORENSNING
 S — SKEL
 — ENTREPRISEGRÆNSE
 — GALVANISERET TRØDHEGN
 — SØSTEN
 KOTE 1 PLAN
 PARKARMATUR, TAIBA H 350 CM,
 702-125/HG PÅ STANDER.
 VEGARMATUR, TAIBA 041-071/G

TEGNINGEN GÆLDER KUN ELINSTALLATIONER

Rev.	År	År	År	År	År
e	TAVLE NR. ÆNDRING	09.04.89	GC/Ces	08.04.88	PEJ
d	DIVERSE SOM UDFØRT	01.12.86	AHJ/OI	01.12.86	OL
c	REVIDERET SITUATIONSPLAN	06.11.85	LTH/OI	06.11.85	CEJ

Centralkommunernes Transmissionsselskab I/S
 Bøla Center Center Boulevard 5 Telefon: 01-52 02 11
 International House DK-2300 København S Telex: 31124 nstsm dk

Centralkommunernes Kraftvarmeforsyning

Projekt: **SØNDERENGEN 350**

Tegningstype: **SPIDSLASTANLÆG NYBROVEJ
 LYSINSTALLATION
 UDVENDIG BELYSNING**

Målestok: 1:250 / 1:100 Tegningsformat: 594x 840 Side nr: 8113 Tegningsnr: **35080 H501 e**

Konsulentgruppen: **CT**
 Nørregade 7C 1165 København K Telefon 01-14 70 44 Telex 15637 cph dk

35080